# 香川県土地利用基本計画の変更について(案)

令和3年2月

香 川 県

#### 別紙様式

#### 変更内容説明書

1 五地域区分の変更概要

(1)総括表


(1)小心1日42	現行計區	画の面積		変更する面積	変更後の計画面積		
五地域区分	面積(ha) (①)	割合(%) (①/県土面積)	拡大面積(ha) (②)	縮 <b>小</b> 面積(ha) (③)	差引面積(ha) (④:②一③)	面積(ha) (⑤:①+④)	割合(%) (⑥:⑤/県土面積)
都市地域(a)	76,574	40.8	3,510		3,510	80,084	42.7
農業地域(b)	143,605	76.5			0	143,605	76.5
森林地域(c)	96,579	51.5		8	-8	96,571	51.5
自然公園地域(d)	20,543	10.9			0	20,543	10.9
自然保全地域(e)	93	0.0			0	93	0.0
五地域計 (f:a+b+c+d+e)	337,394	179.8	3,510	8	3,502	340,896	181.6
白地地域	557	0.3	4		4	561	0.3
県土面積	187,678	100.0				187,677	100.0

注1:県土面積は、令和2年7月現在の国土地理院公表の県土面積である。 注2:五地域区分の面積は、土地利用基本計画上で計測したものである。


#### (2) 変更地域別概要

整		関係	変更す		3		部分の重			変更部分	かの地	変更を必要とする理	関連する個	
理	(図面番号)	市町村名	拡大面積	縮小面積	他地域と	の番塩	細区分の	指定	白地地域	目状況		由(地域設定に伴う	別規制法の	個別規制法の調整状
番			(ha)	(ha)	他地域と	.07里夜	状況		の増減	(ha)		土地利用に関する	かんかんひ	況
理番号			<b>(</b> -1-1)	(,,,,,,	名称	面積		面積			面積	基本的事項)	措置(予定)	
<u> </u>					- H 101	四门尺	- LI 1/1/1	四门只		75 H	四一只	三豊市における現		四国地方整備局建政
												行の豊中・詫間・仁		部計画•建設産業課
										農地	1455	尾都市計画区域に		事前協議の終了(都市
					<b>#</b>	0001	<b>#  </b>	1050			:	ついて、新たに高瀬	三豊都市計	計画法関係)
					農	2691		1256		森林	653		画区域とし	R2年7月
1	三豊都市地域	三豊市	3510		農森		保安	35		原野等	1	町を加えた三豊都	て拡大・再	
Ι'	(3-3)	一五 11,	0010		農保		民林	819		水面	275		編(令和3年	
					農森保	32	保特	25		道路	358			
										その他	768		度)	
										( ) (		都市として総合的に		
												整備、開発及び保全		
												するため。		
												土石の採掘及び資		林地開発許可
												材置場用地の造成		山15年10日
												工事が完了したこと	香川地域森	完了確認
١,	東讃森林地域	ナルキ士		3					_	木++			林計画の変	
4	(3-1)	さぬき市		ა					ა	森林	ა	に伴い、現況森林と	更(令和2年	R元年10月
	( - ',											しての利用・保全を	度)	地域森林計画の変更
												図る必要がなくなっ	12/	R2年度中の予定
												たため。		
												産業廃棄物安定型		林地開発許可
												最終処分場用地の		山16年2日
												造成工事が完了し	香川地域森	完了確認
١,	高松森林地域	三木町		4					4	木++			林計画の変	
ا ا	(3-1)	二个叫		'					'	森林	<u>'</u>	たことに伴い、現況	更(令和2年	R元年10月
	·											森林としての利用・	度)	地域森林計画の変更
												保全を図る必要がな	<b>'</b> ~'	R2年度中の予定
												くなったため。		
												建設残土処分及び		林地開発許可
												資材置場・駐車場の	z	H23年7月
												造成工事が完了し	香川地域森	完了確認
1	高松森林地域	三木町		2	農	2				森林	2	たことに伴い、現況	林計画の変	R2年6月
1	(3-1)	— (I) MJ		2	灰					<u>ተ</u> ች ባጥ			更(令和3年	
												森林としての利用・	度)	地域森林計画の変更
												保全を図る必要がな		R3年度中の予定
												くなったため。		
												農地の造成工事が		林地開発許可
												完了したことに伴	香川地域森	H26年6月
1.	坂出・中讃森林				Arm ett-					<u>  ,                                    </u>			林計画の変	完了確認
5	地域(3-2)	丸亀市		2	都農	2				森林	2		更(令和2年	R元年9月
	プログス (U Z/												度)	
													(支)	地域森林計画の変更
<u> </u>	A =1			_		<u> </u>					<u> </u>	め。		R2年度中の予定
	合 計		3510	8										


# 変更位置図1

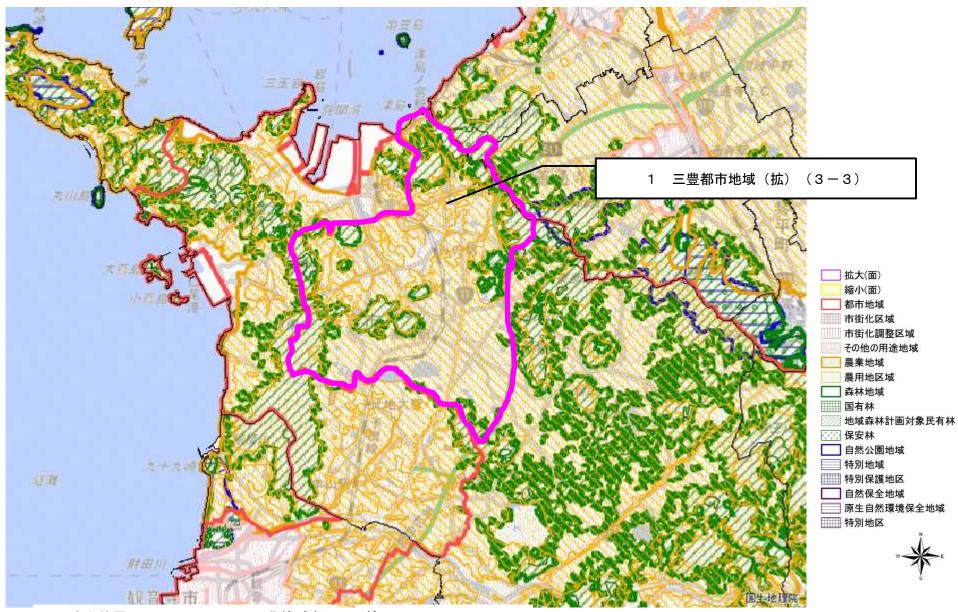


図の中心位置: 34.193, 133.713 (北緯,東経) 縮尺 1:200000

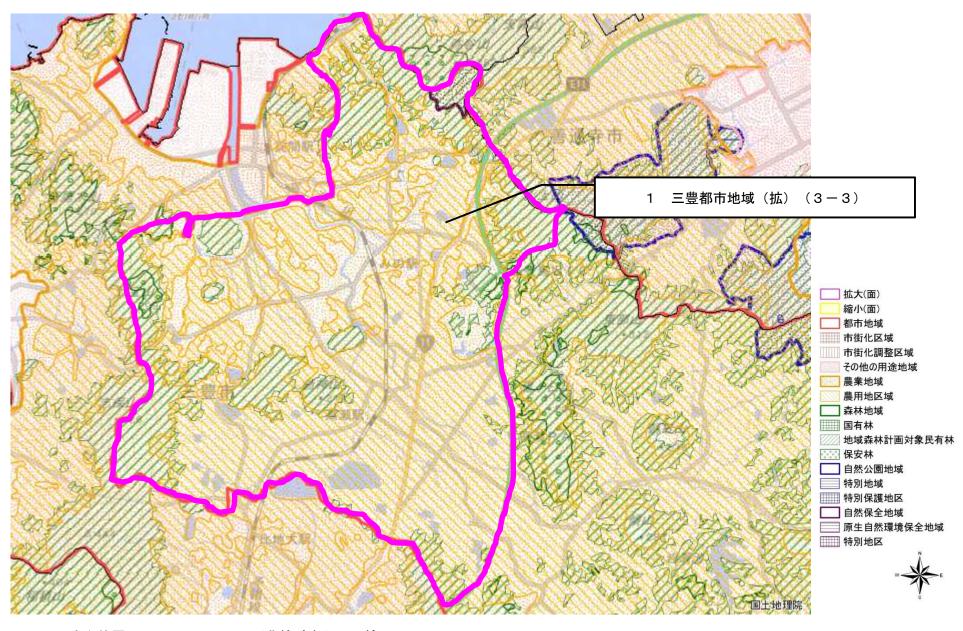


図の中心位置: 34.199, 133.720 (北緯,東経) 縮尺 1:100000

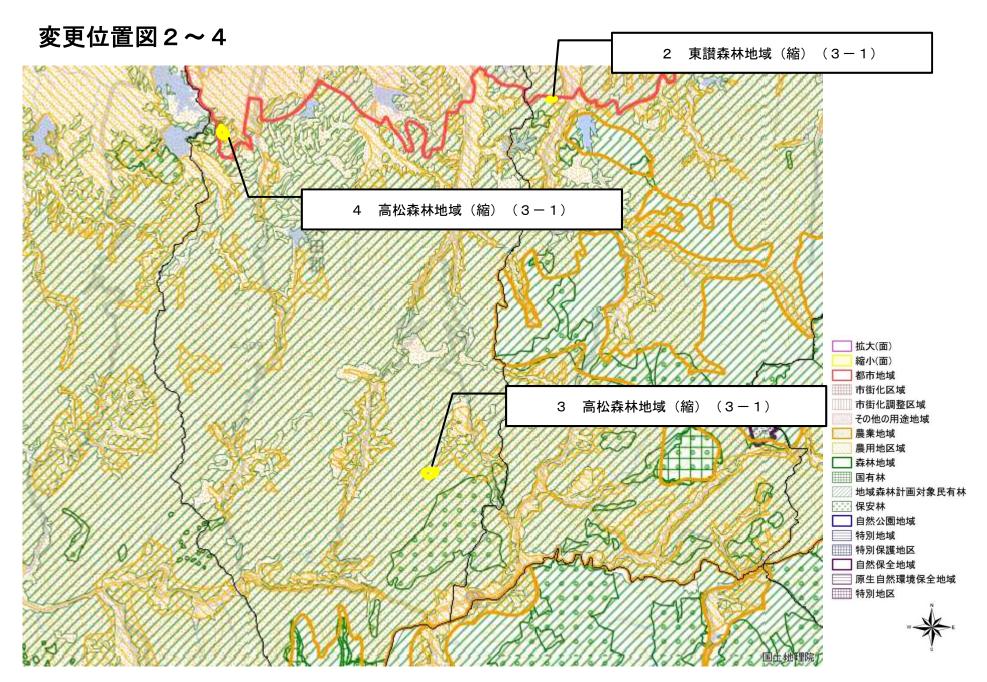


図の中心位置: 34.223, 133.886 (北緯,東経) 縮尺 1:100000

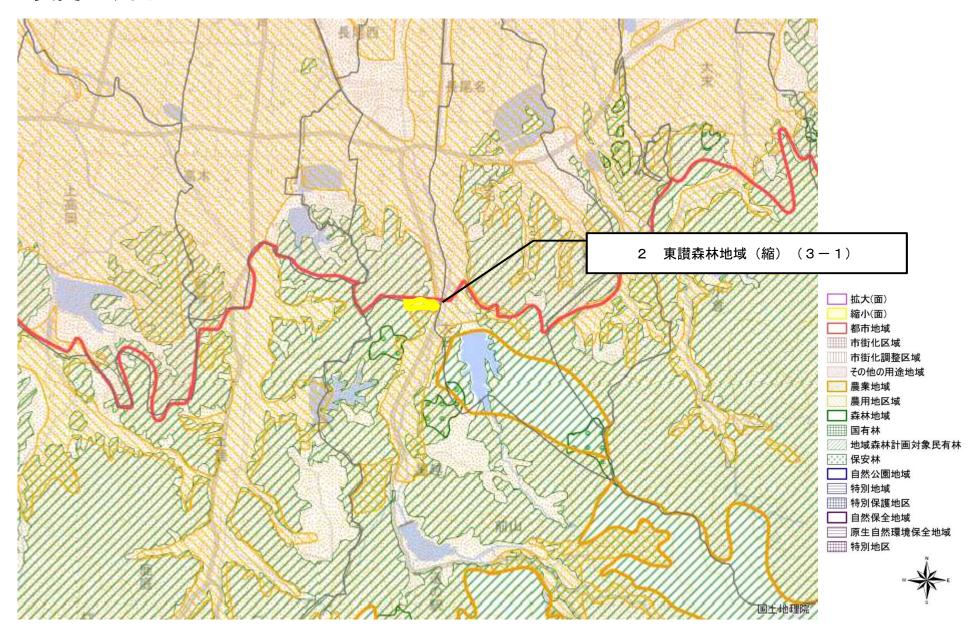


図の中心位置: 34.240, 134.174 (北緯,東経) 縮尺 1:50000

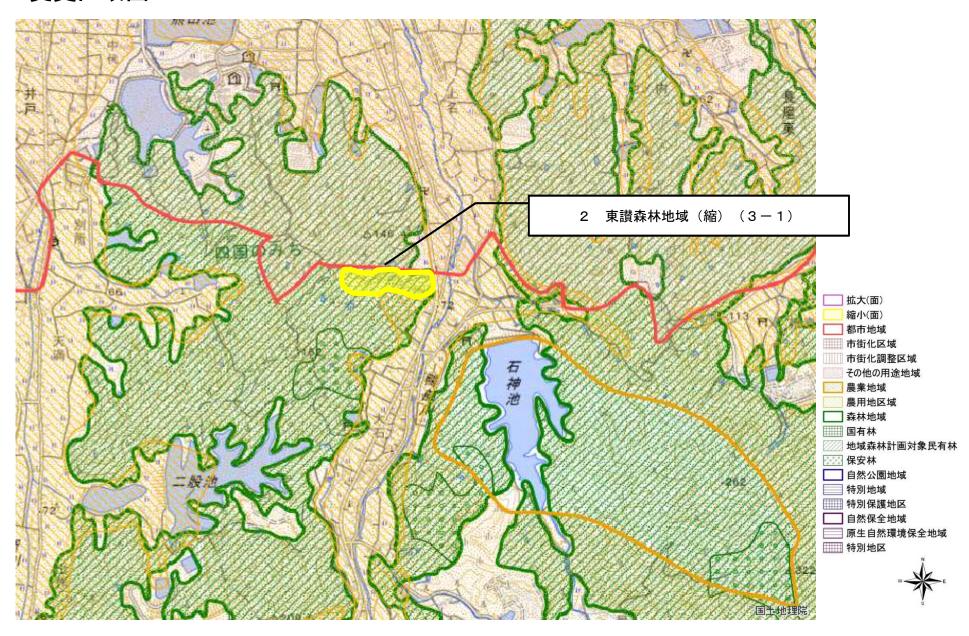


図の中心位置: 34.230, 134.174 (北緯,東経) 縮尺 1:25000

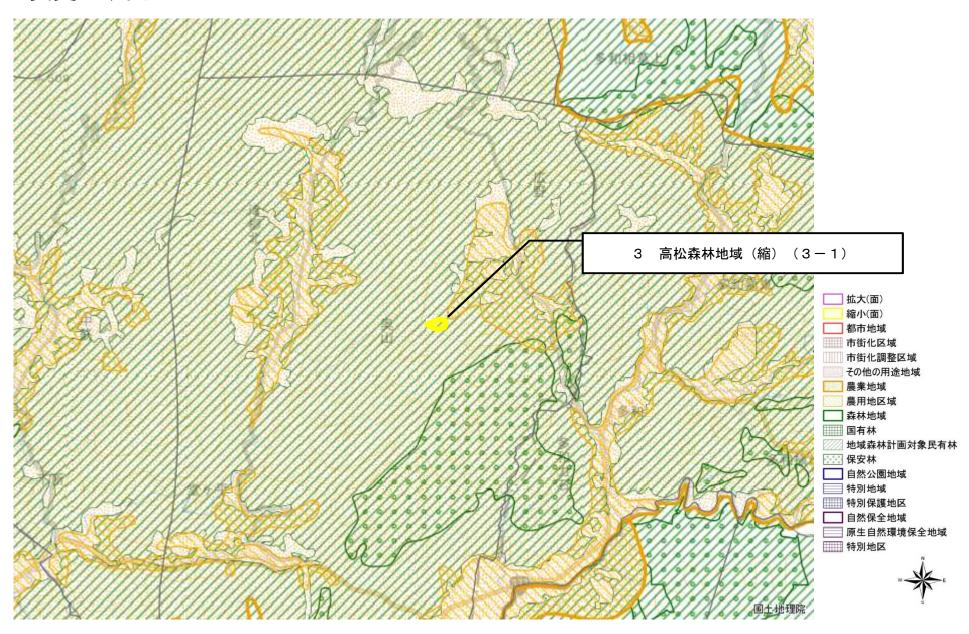


図の中心位置: 34.189, 134.153 (北緯,東経) 縮尺 1:50000

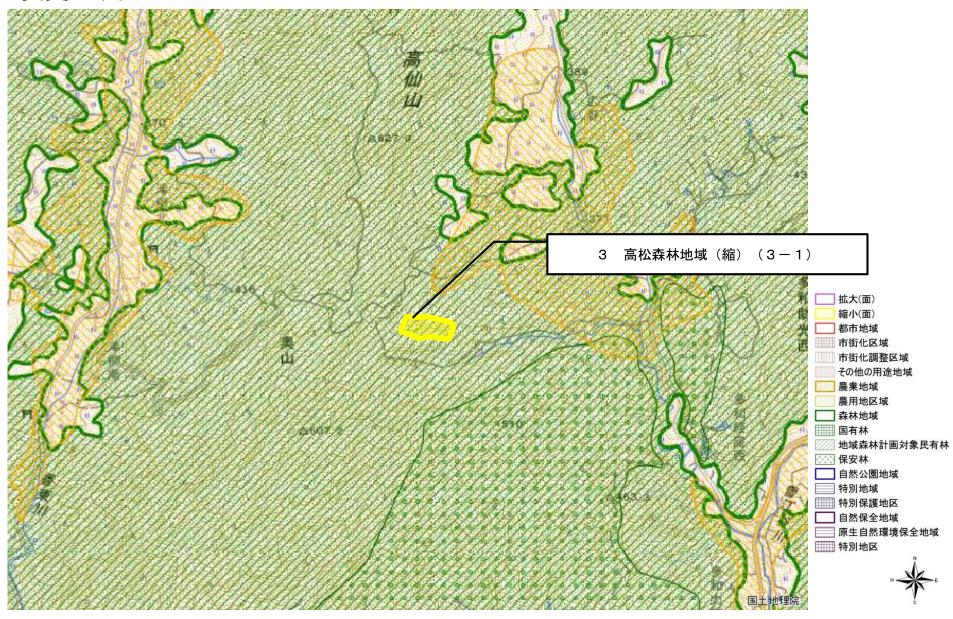

図の中心位置: 34.188, 134.153 (北緯,東経) 縮尺 1:25000

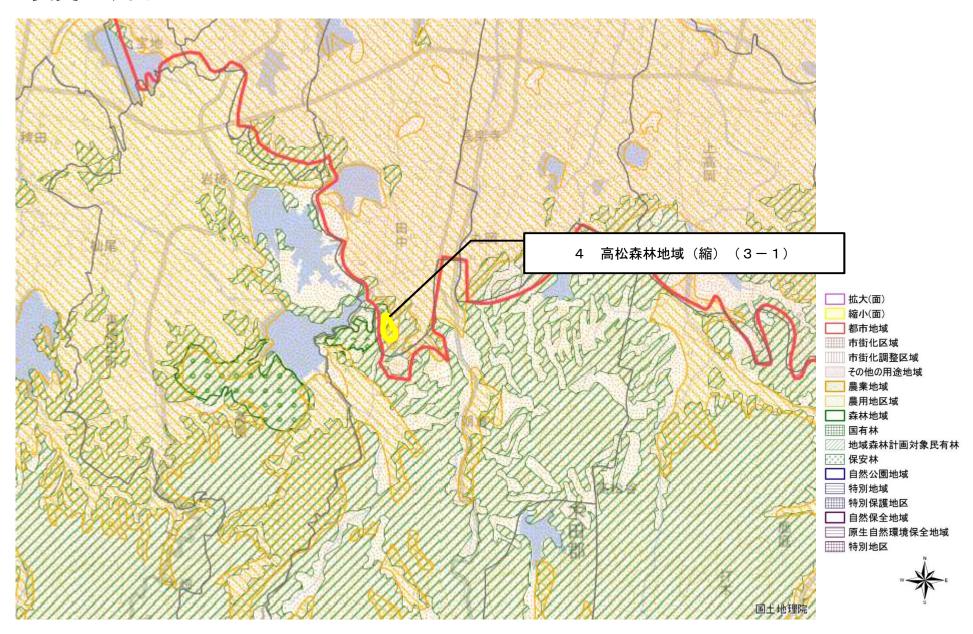


図の中心位置: 34.235, 134.117 (北緯,東経) 縮尺 1:50000

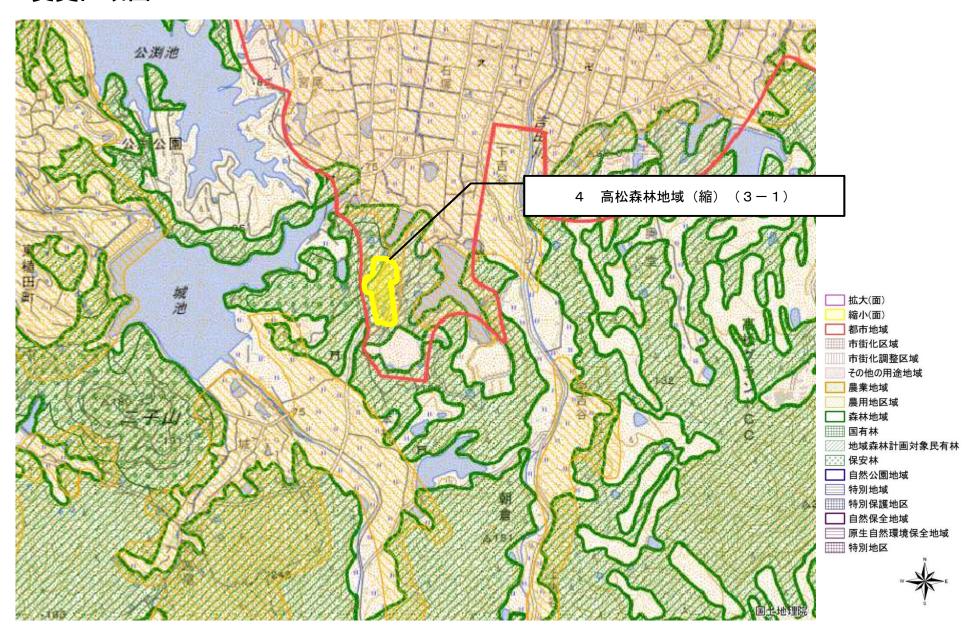


図の中心位置: 34.236, 134.116 (北緯,東経) 縮尺 1:25000


# 変更位置図5

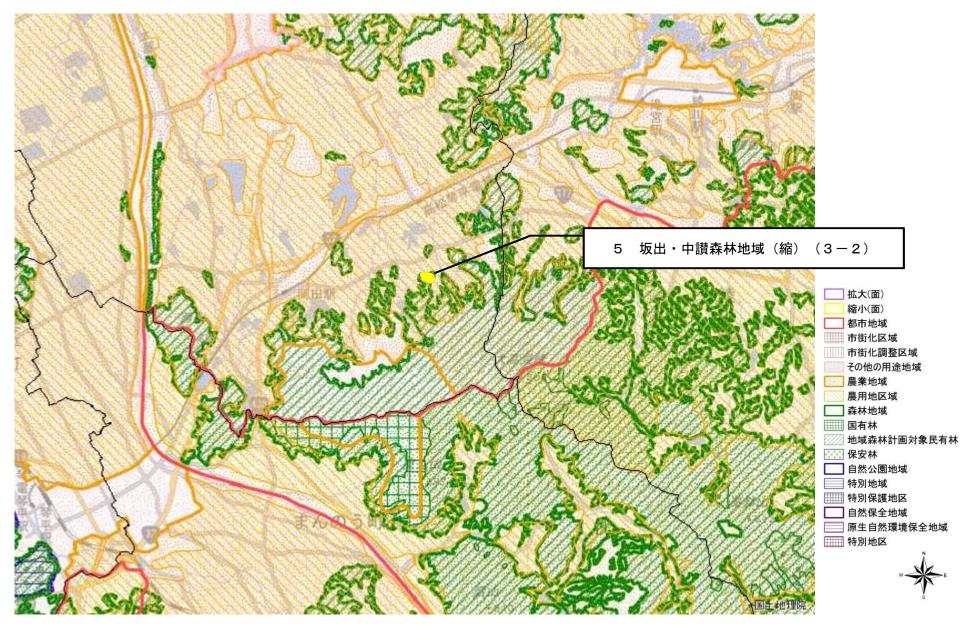

図の中心位置: 34.223, 133.886 (北緯,東経) 縮尺 1:100000

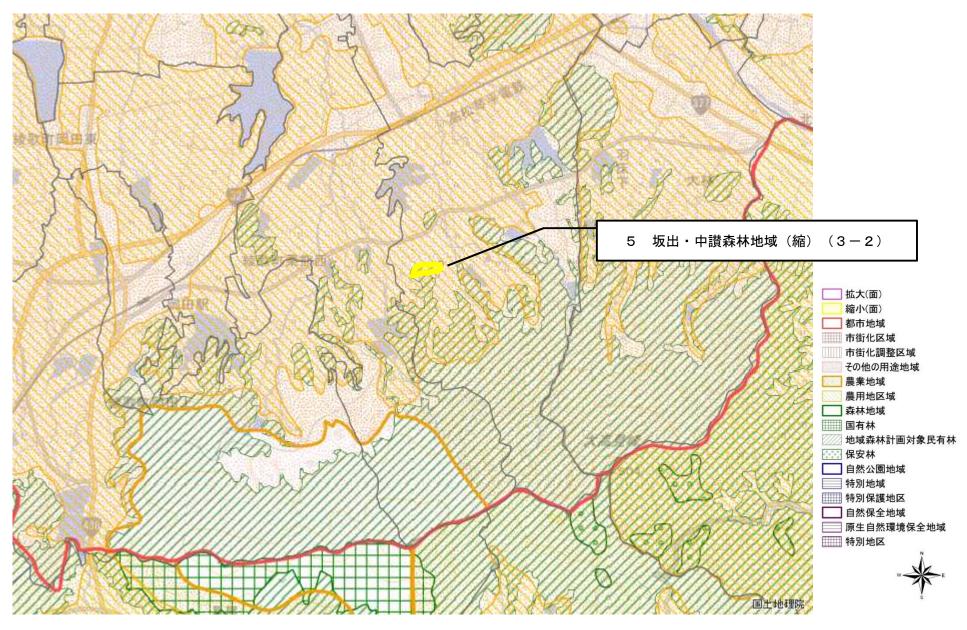

図の中心位置: 34.223, 133.886 (北緯,東経) 縮尺 1:50000

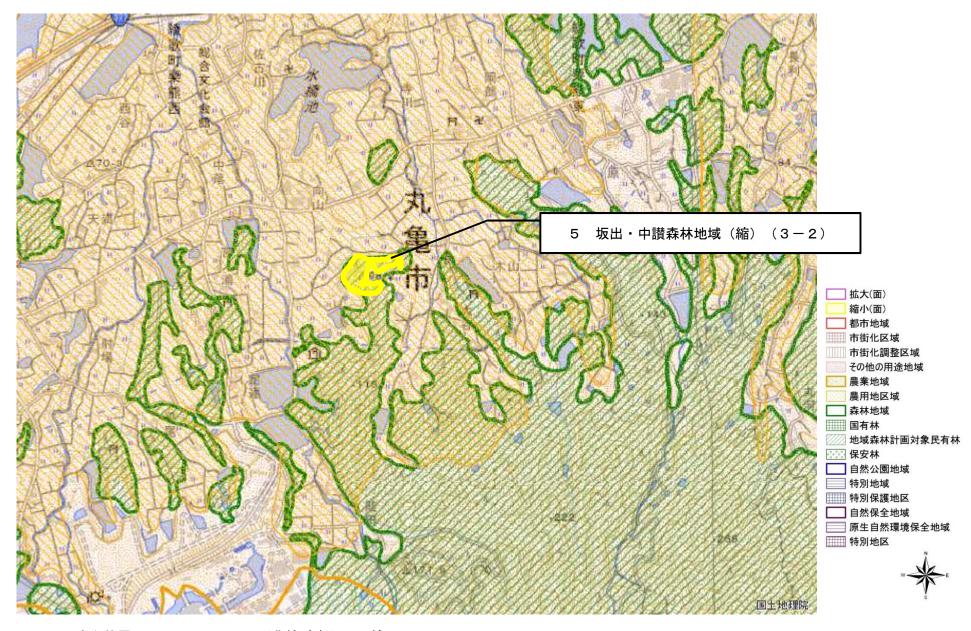

図の中心位置: 34.224, 133.887 (北緯,東経) 縮尺 1:25000